




PIANTA AS BUILT  
scala 1/200


SEZIONE A-A' - AS BUILT  
scala 1/200



SEZIONE B-B' - AS BUILT  
scala 1/200

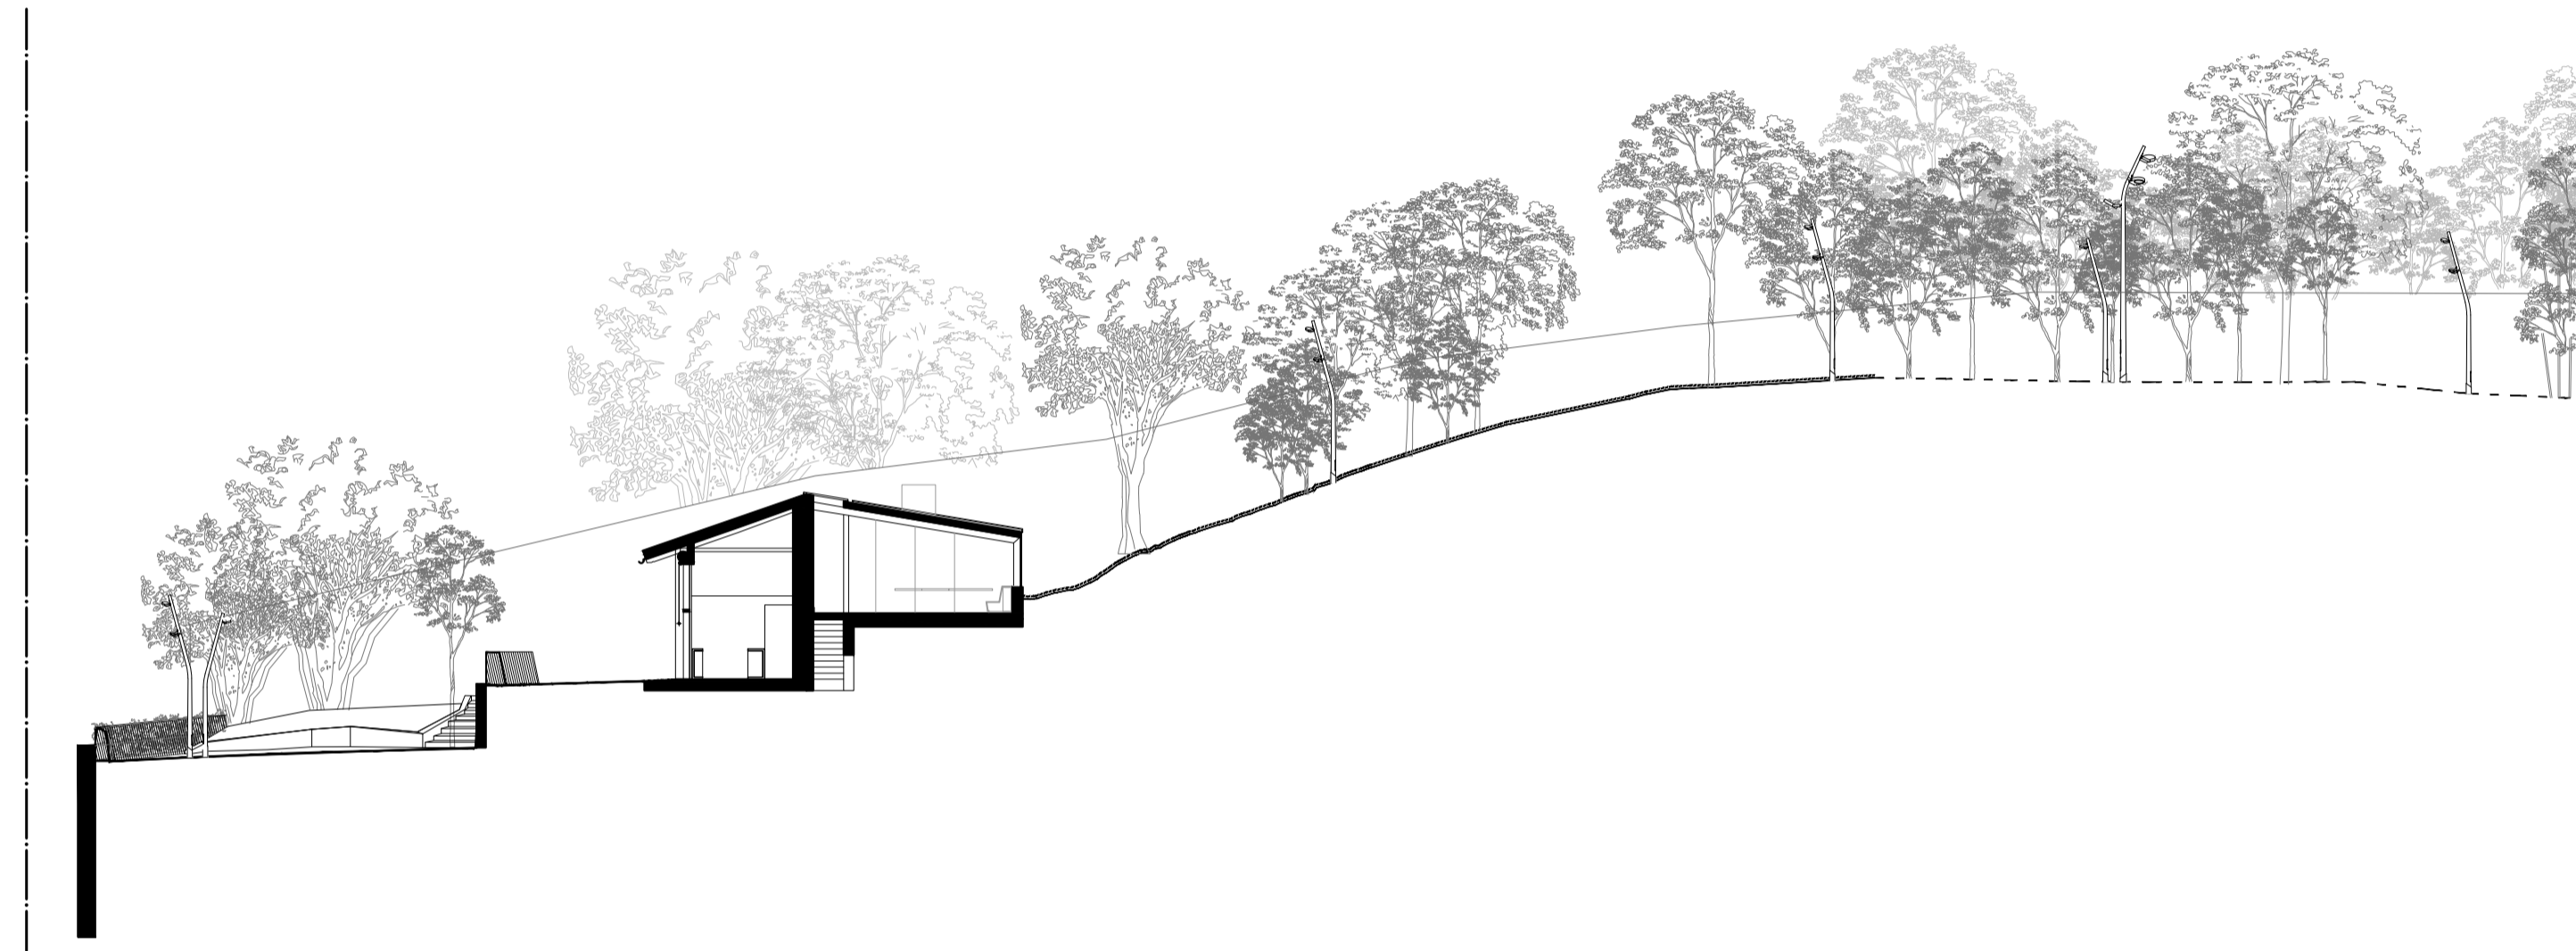

SEZIONE C-C' - AS BUILT  
scala 1/200

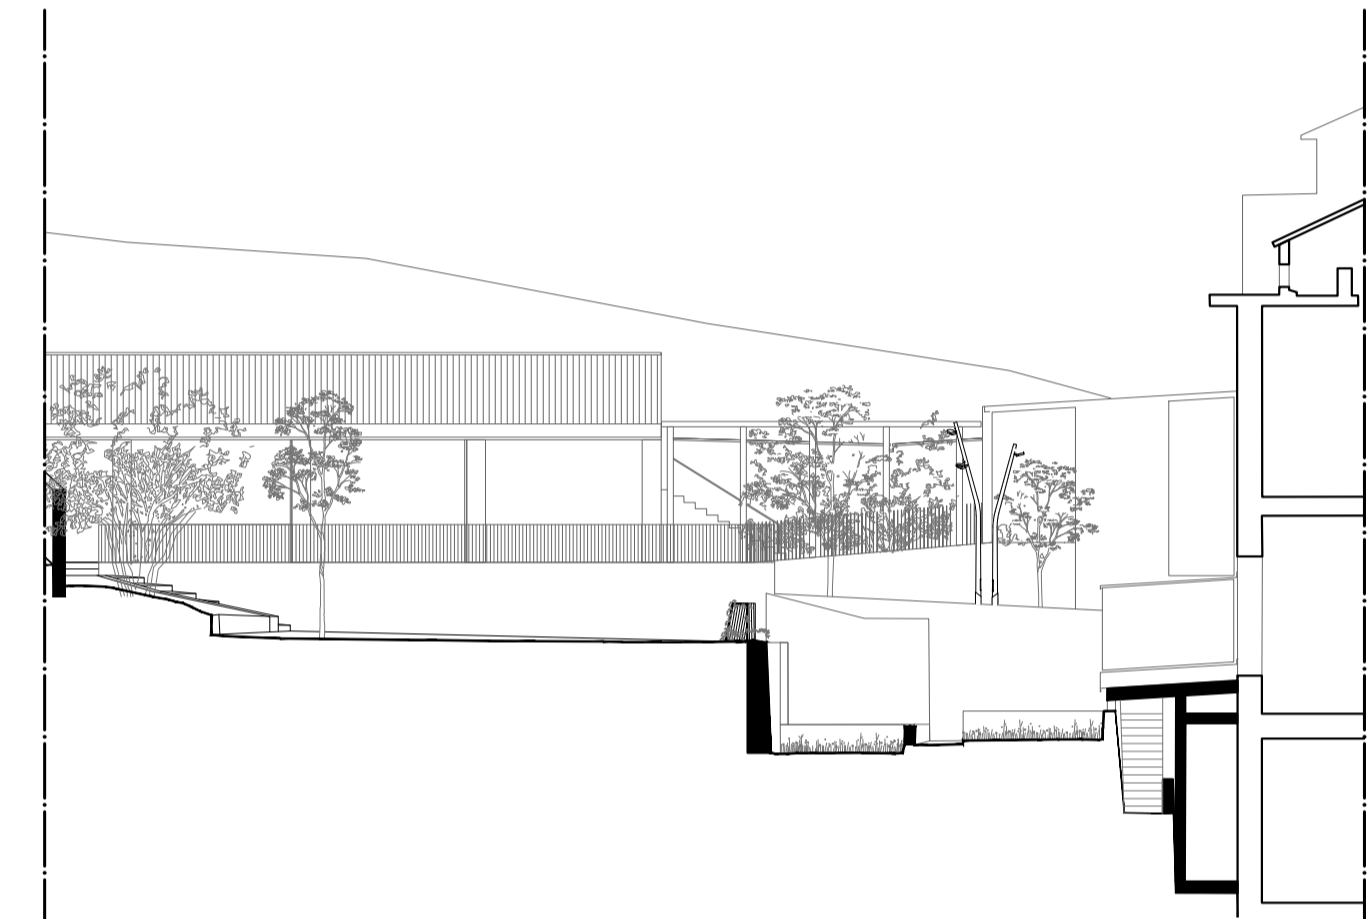


INQUADRAMENTO



pavimentazione in pietra  
antisdrucchiolo come da progetto  
autorizzato



superficie vegetale  
a prato o giardino  
fiorito come da  
progetto autorizzato

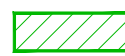


superficie vegetale variata  
rispetto al progetto  
autorizzato a seguito del  
recupero e restauro della  
scala originaria riscoperta  
durante le fasi di cantiere



pavimentazione in terra  
stabilizzata come da  
progetto autorizzato



cordolo in cls  
lavato a vista  
come da  
progetto  
autorizzato

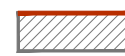

lame di cor-ten e sedute in  
pietra di recupero come  
da progetto autorizzato




gradini in lame di cor-ten e  
pavimentazione in terra  
stabilizzata come da  
progetto autorizzato



lame di cor-ten  
come da progetto  
autorizzato

Via della Noca

0 10 20 50m

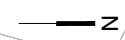

**PLANIMETRIA**  
schema pavimentazioni

**ACCADEMIA CARRARA**

BERGAMO LU060

COD. **A5.2** / REV N°

22-mag-26 DATA

TITOLO  
**PIANTE - GIARDINO**

/ SCALA

TP GRUPPO

ANTONIO RAVALLI ARCHITETTI

via del Gorgo 79 - 44124 FERRARA

telefono/fax +39.0532.61641

email info@antonioravalli.it